KG Aschelberg
14304

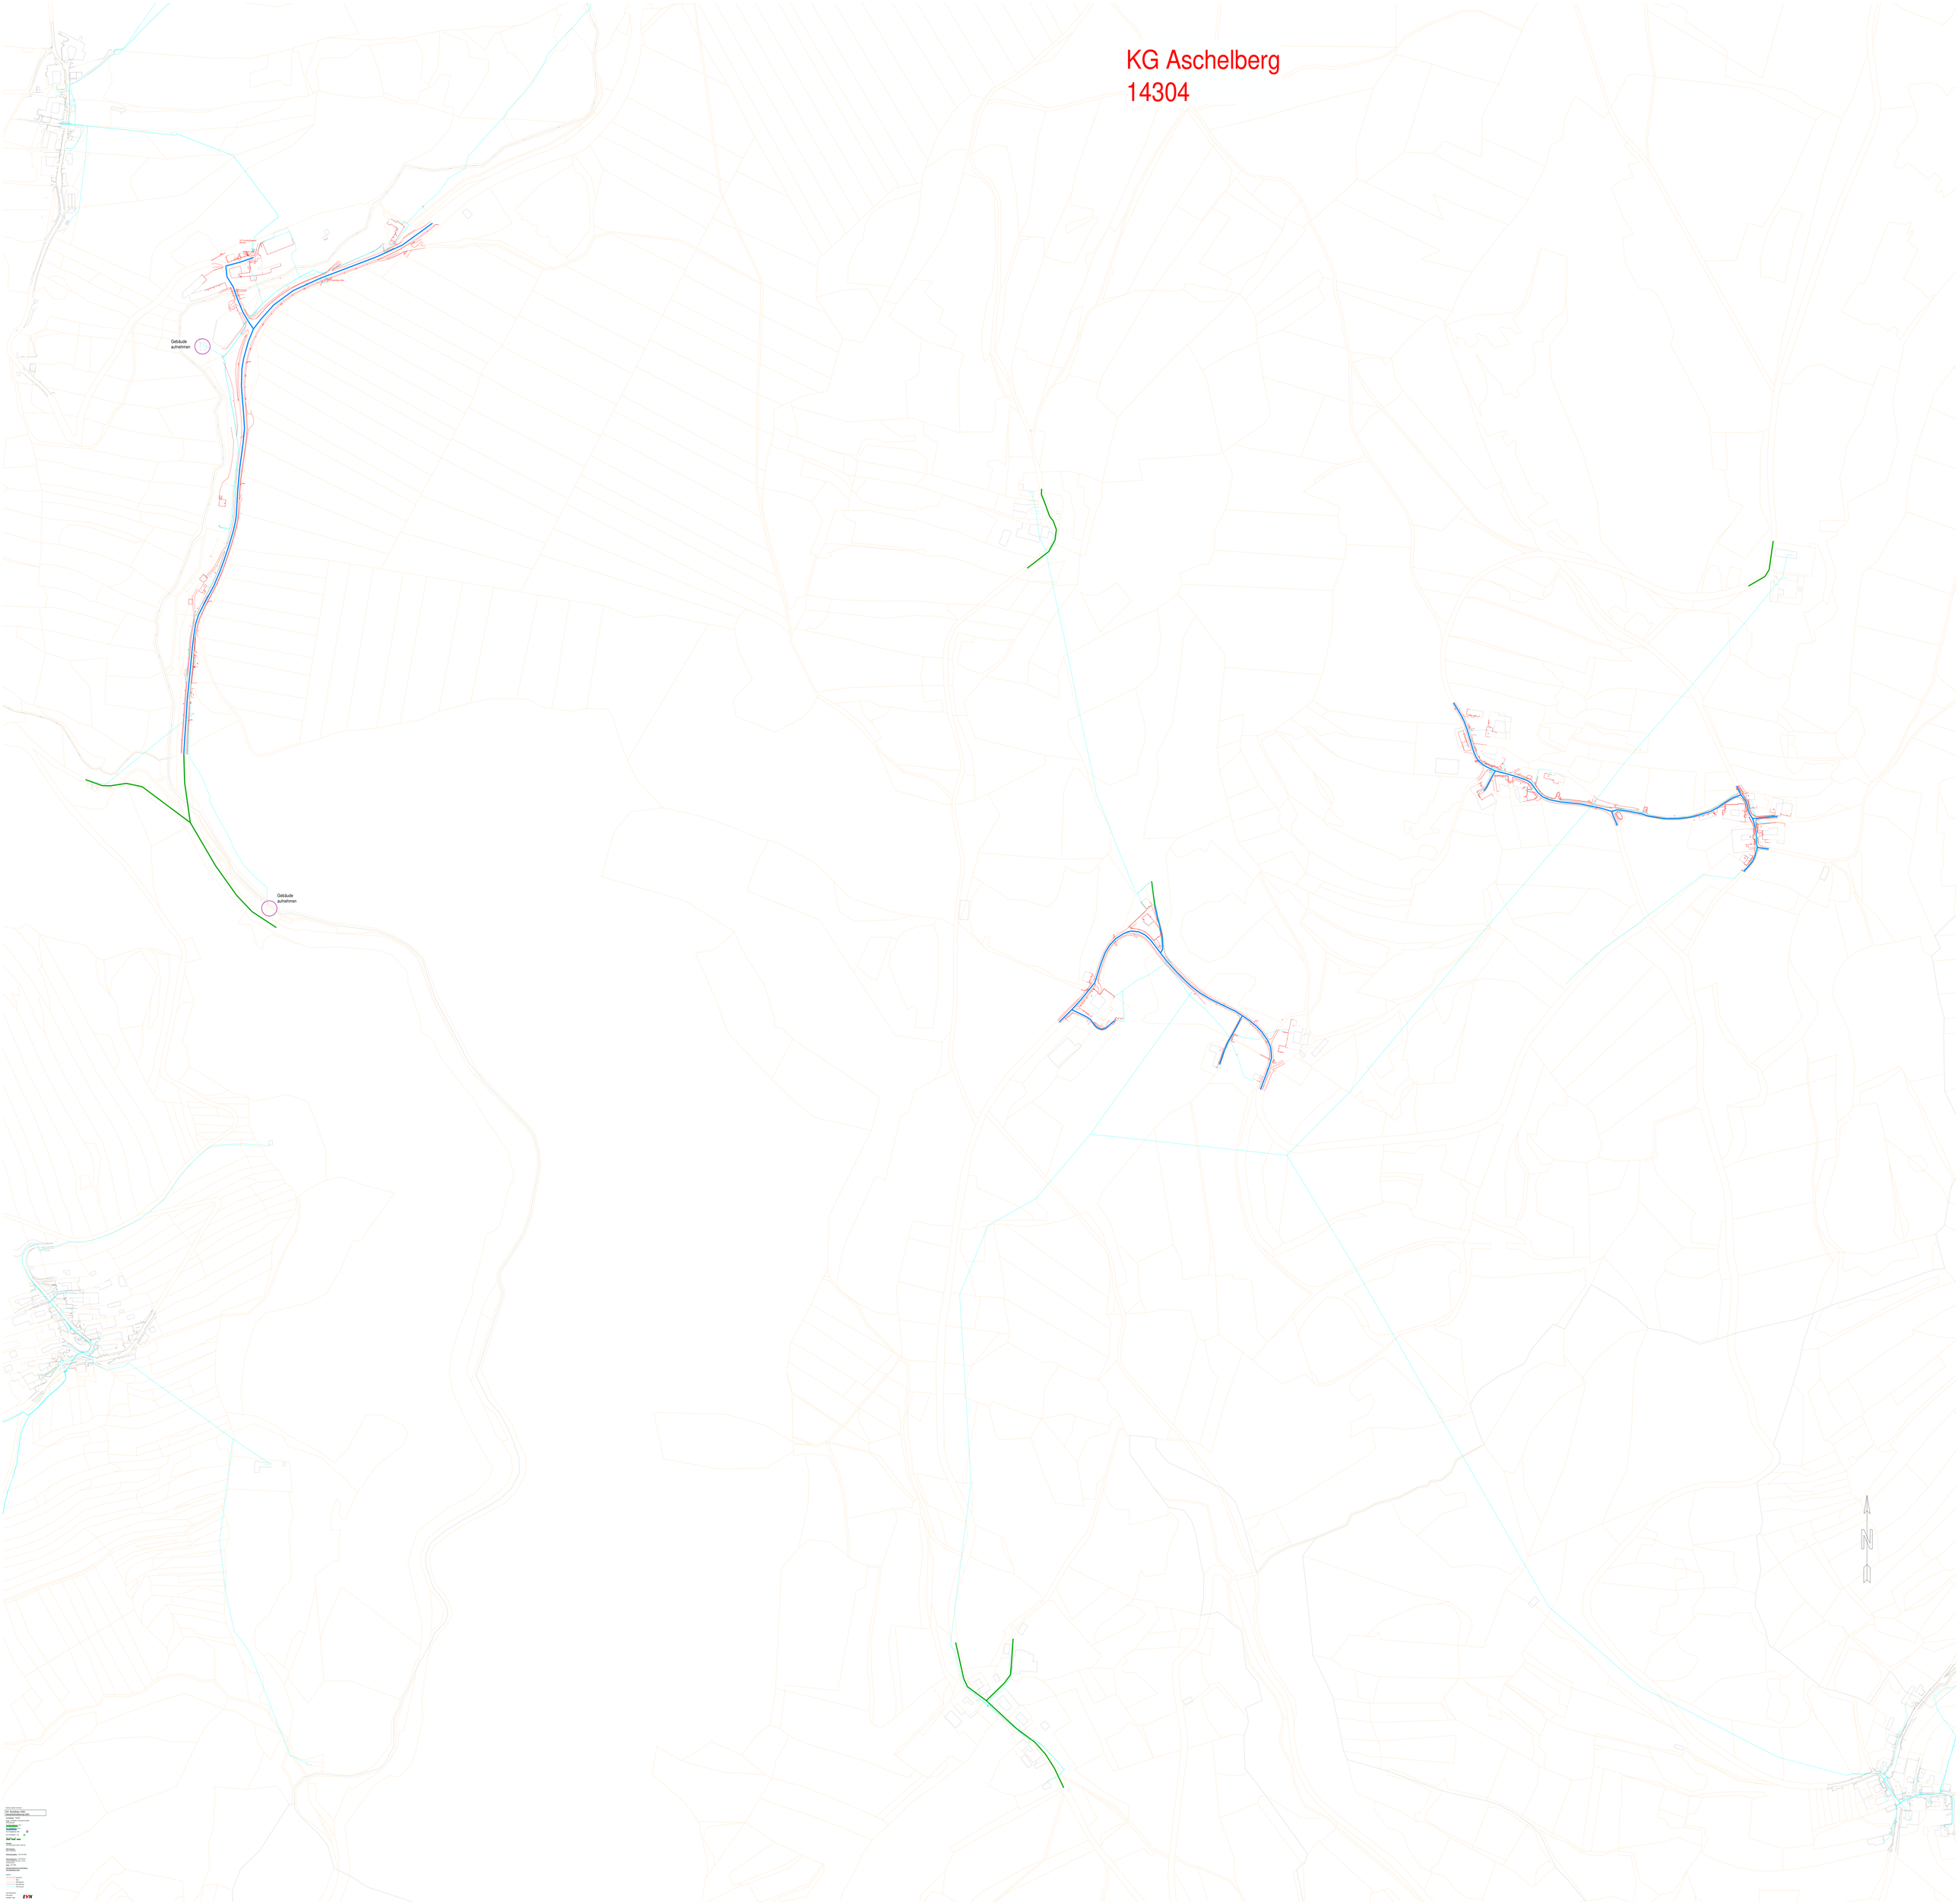

Leitungen im Bereich:

P.N. Aschelberg 14304

Leitungsbestandsplan EVN

Netz: Wasser
Netzebene: Niederdruck
Maßstab: 1:500

Legende:










Erstellungsdatum:
Bearbeitungsstand:

EVN